




4階平面図 S=1/100

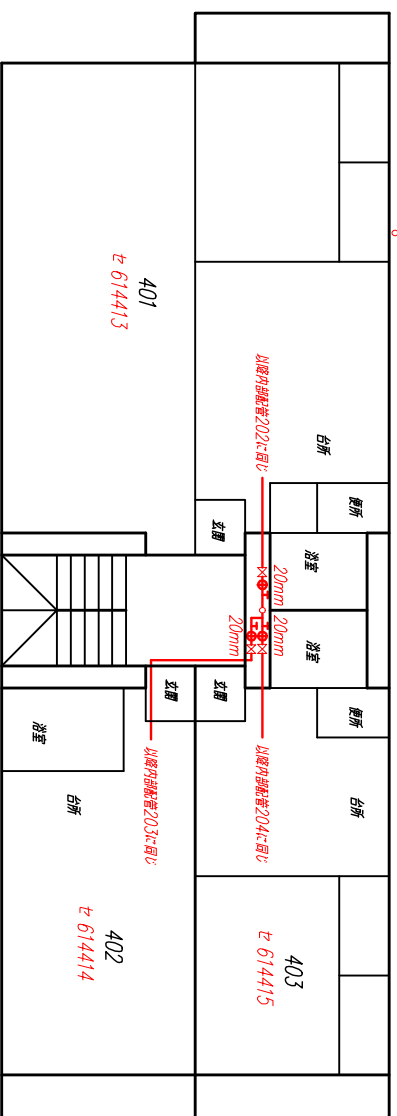


R階平面図 S=1/100

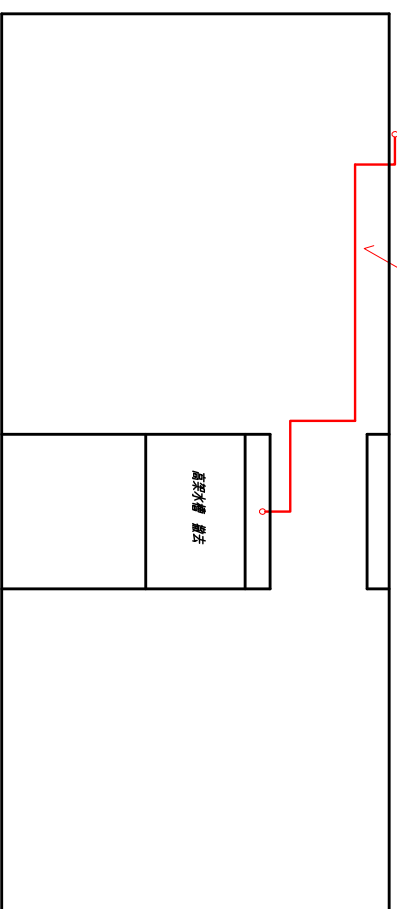




3階平面図 S=1/100

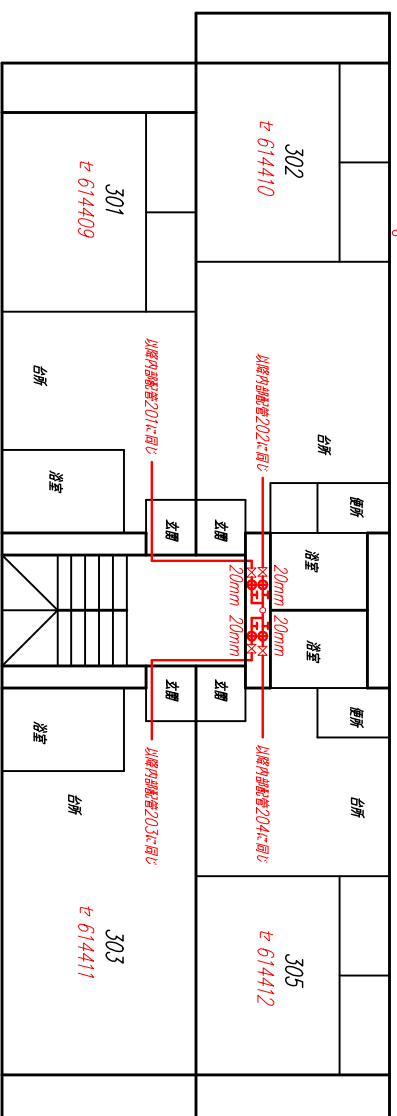

2階平面図 S=1/100

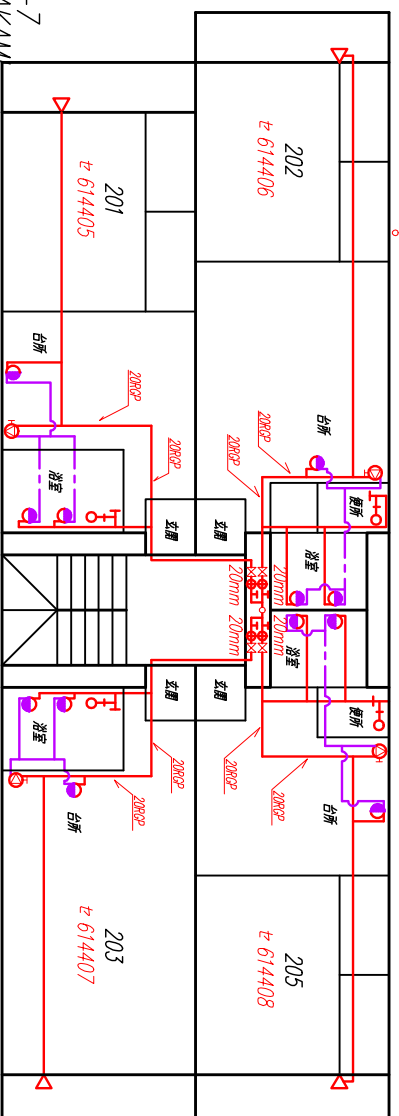

1階平面図 S=1/100

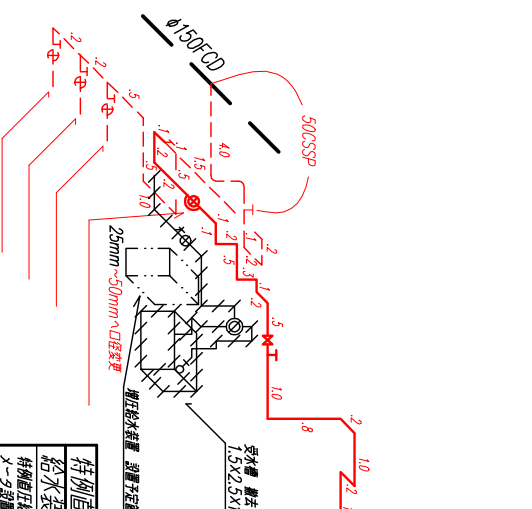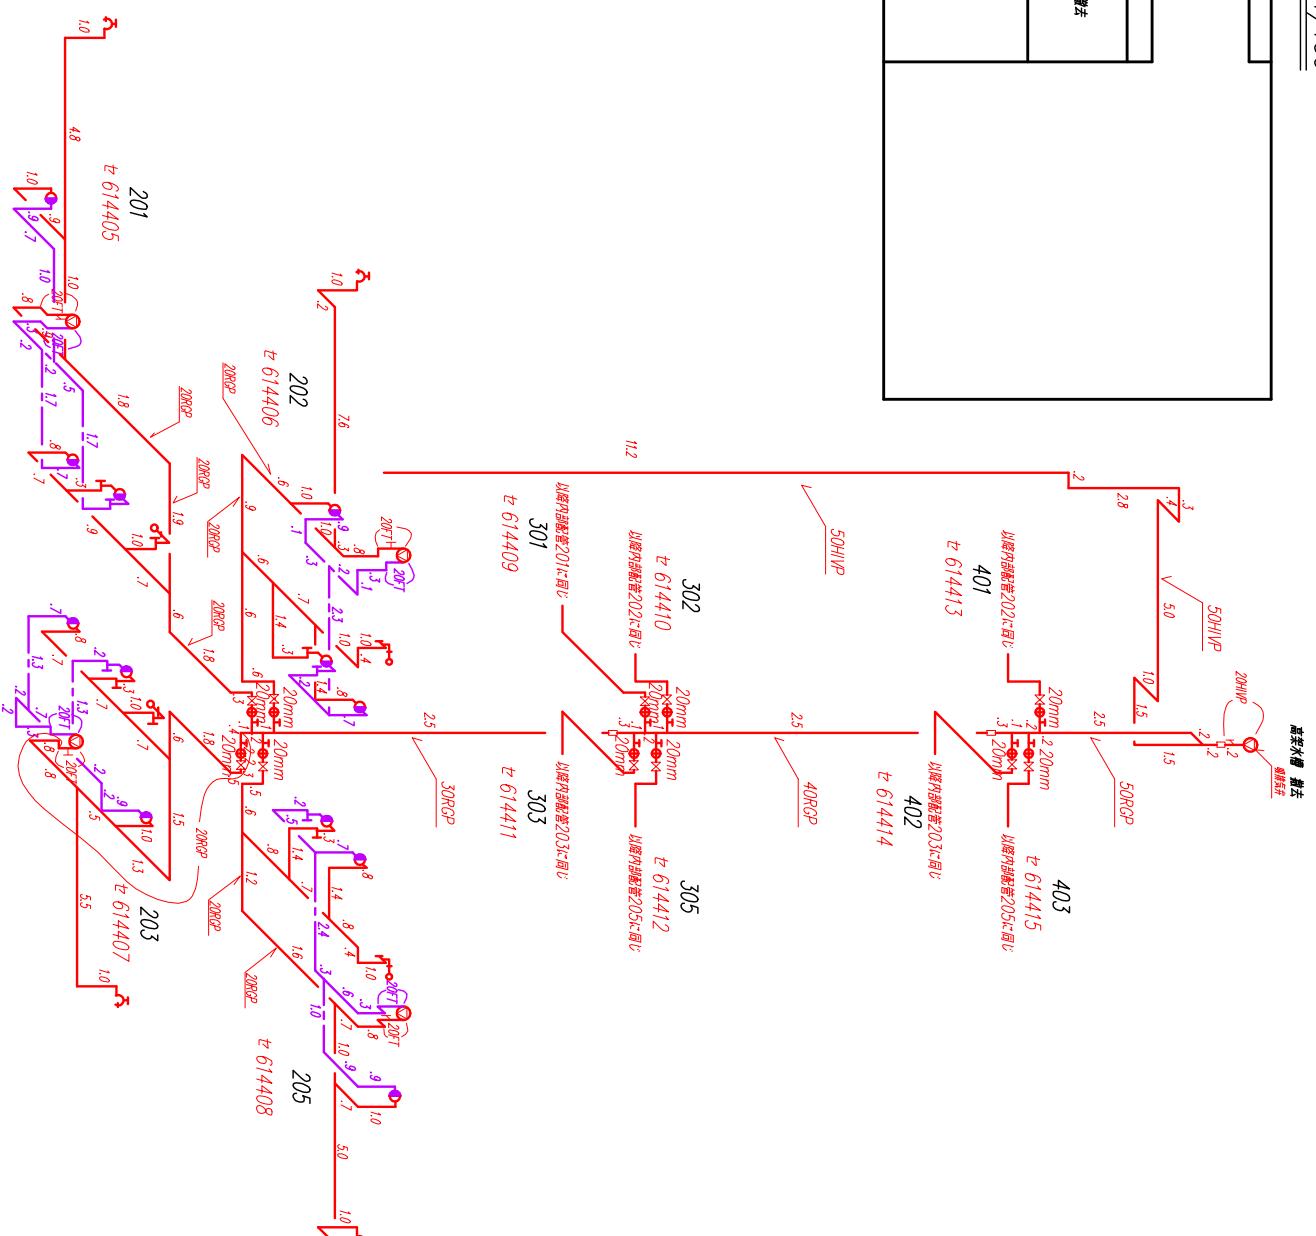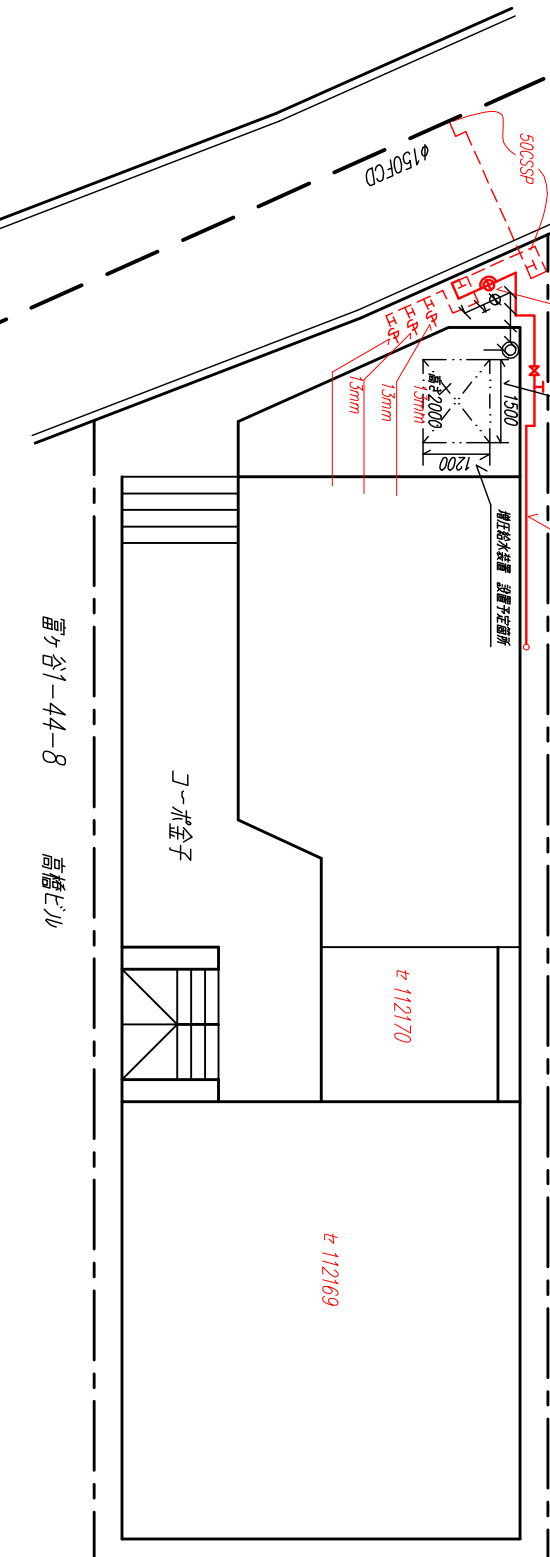


| 給水装置改造竣工図 | |
|-----------|--|
| 水道所在地 | |
| 所有者 | |
| 水道番号 | |
| 給水装置工事業者 | |
| 竣工年月日 | |

| 凡例表 | | |
|-----|-----|-------|

雷ヶ谷1-44-8 高橋ビル

雷ヶ谷
1-44-7
KAWAKAM