


給水装置完成図(1)

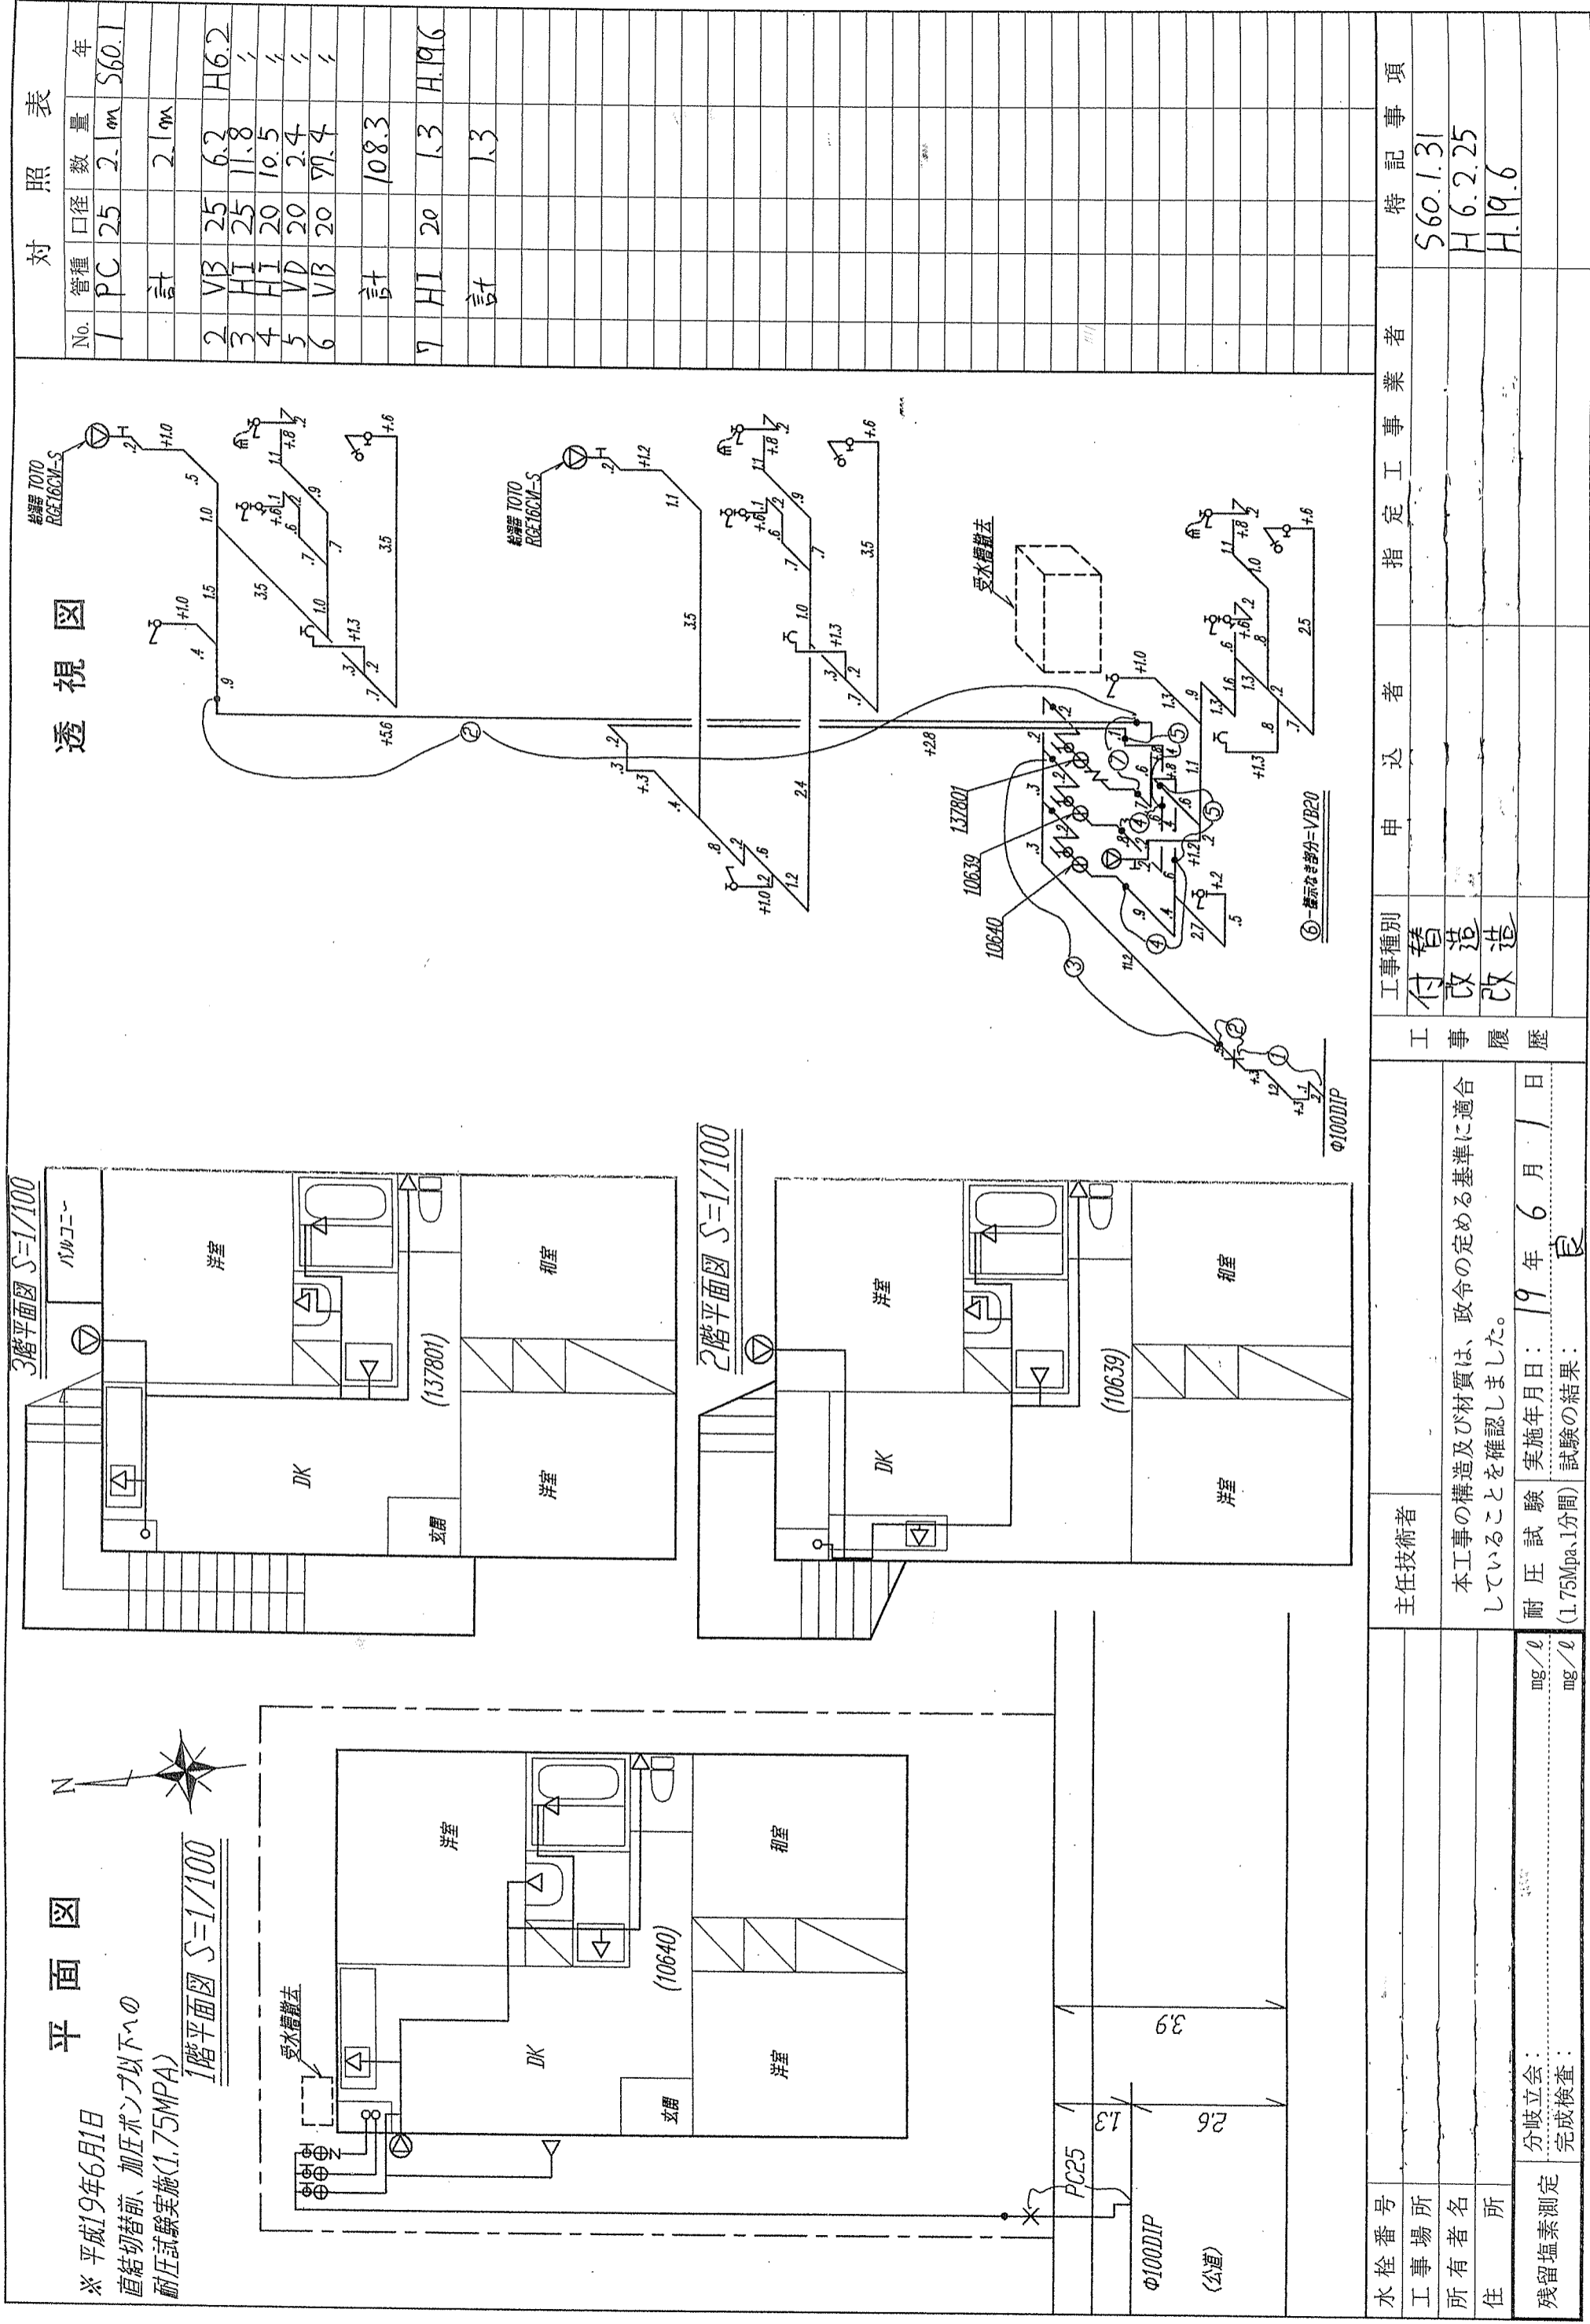

平面図

透視図

※平成19年6月1日
直結切替前、加圧ポンプ以下の
耐圧試験実施(1.75MPa)

1階平面図 S=1/100

2階平面図 S=1/100

3階平面図 S=1/100

バルコニー

洋室

和室

DK

玄関

洋室

和室

DK

洋室

和室

DK

洋室

和室

DK

洋室

和室

DK

洋室

和室

No.

管種

口径

数量

年

1 PC 25

2.10m

S60.1

計 2.10m

2 VB 25

6.2

H6.2

3 HI 25

11.8

4 HI 20

10.5

5 VD 20

2.4

6 VB 20


計 108.3

7 HI 20

1.3

H.19.6

計 1.3

水栓番号		主任技術者	工事種別	申込者	指定工事業者	特記事項
工事場所		本工事の構造及び材質は、政令の定める基準に適合していることを確認しました。	付替			S60.1.31
所有者名		耐圧試験 実施年月日: 19年6月1日	改造			H.6.2.25
住所		試験の結果: (1.75Mpa, 1分間) 良	改造			H.19.6
残留塩素測定	mg/l					
	mg/l					

注 太線の中は記入しないで下さい。

川崎市水道局

H18.5 10000